



GRUNDRISS KG + Umgebung



GRUNDRISS EG

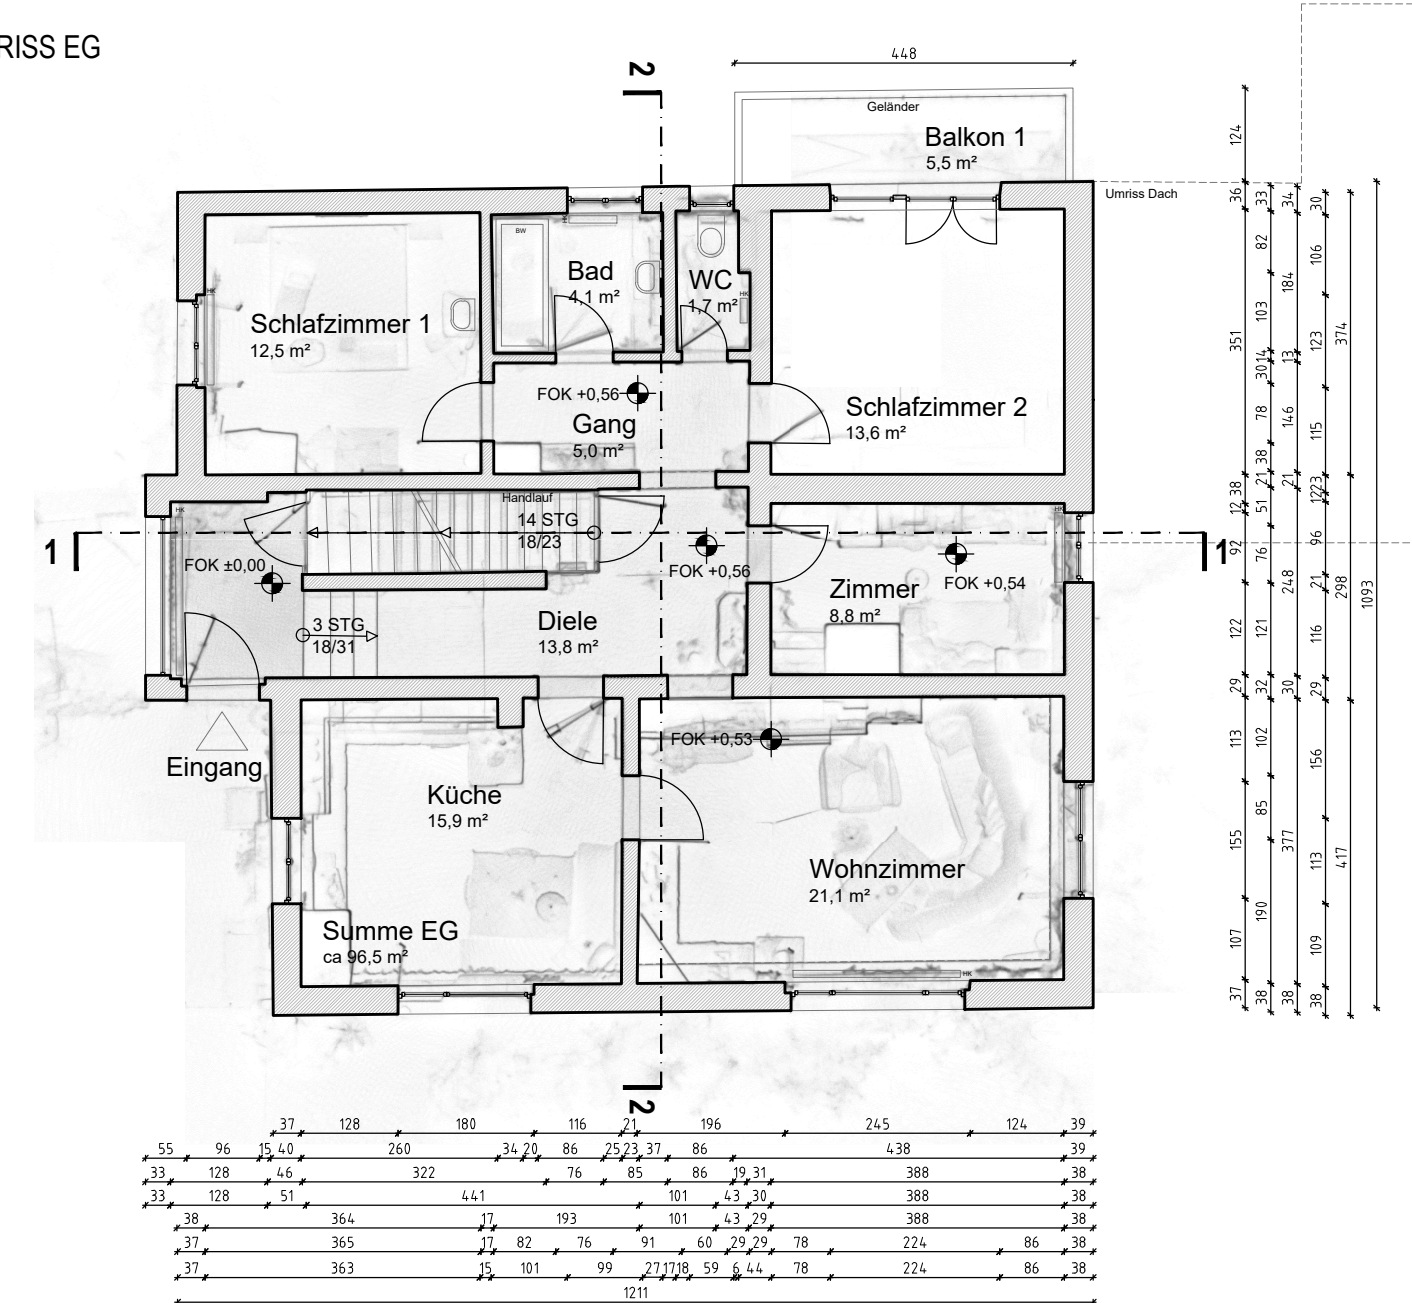


GRUNDRISS OG

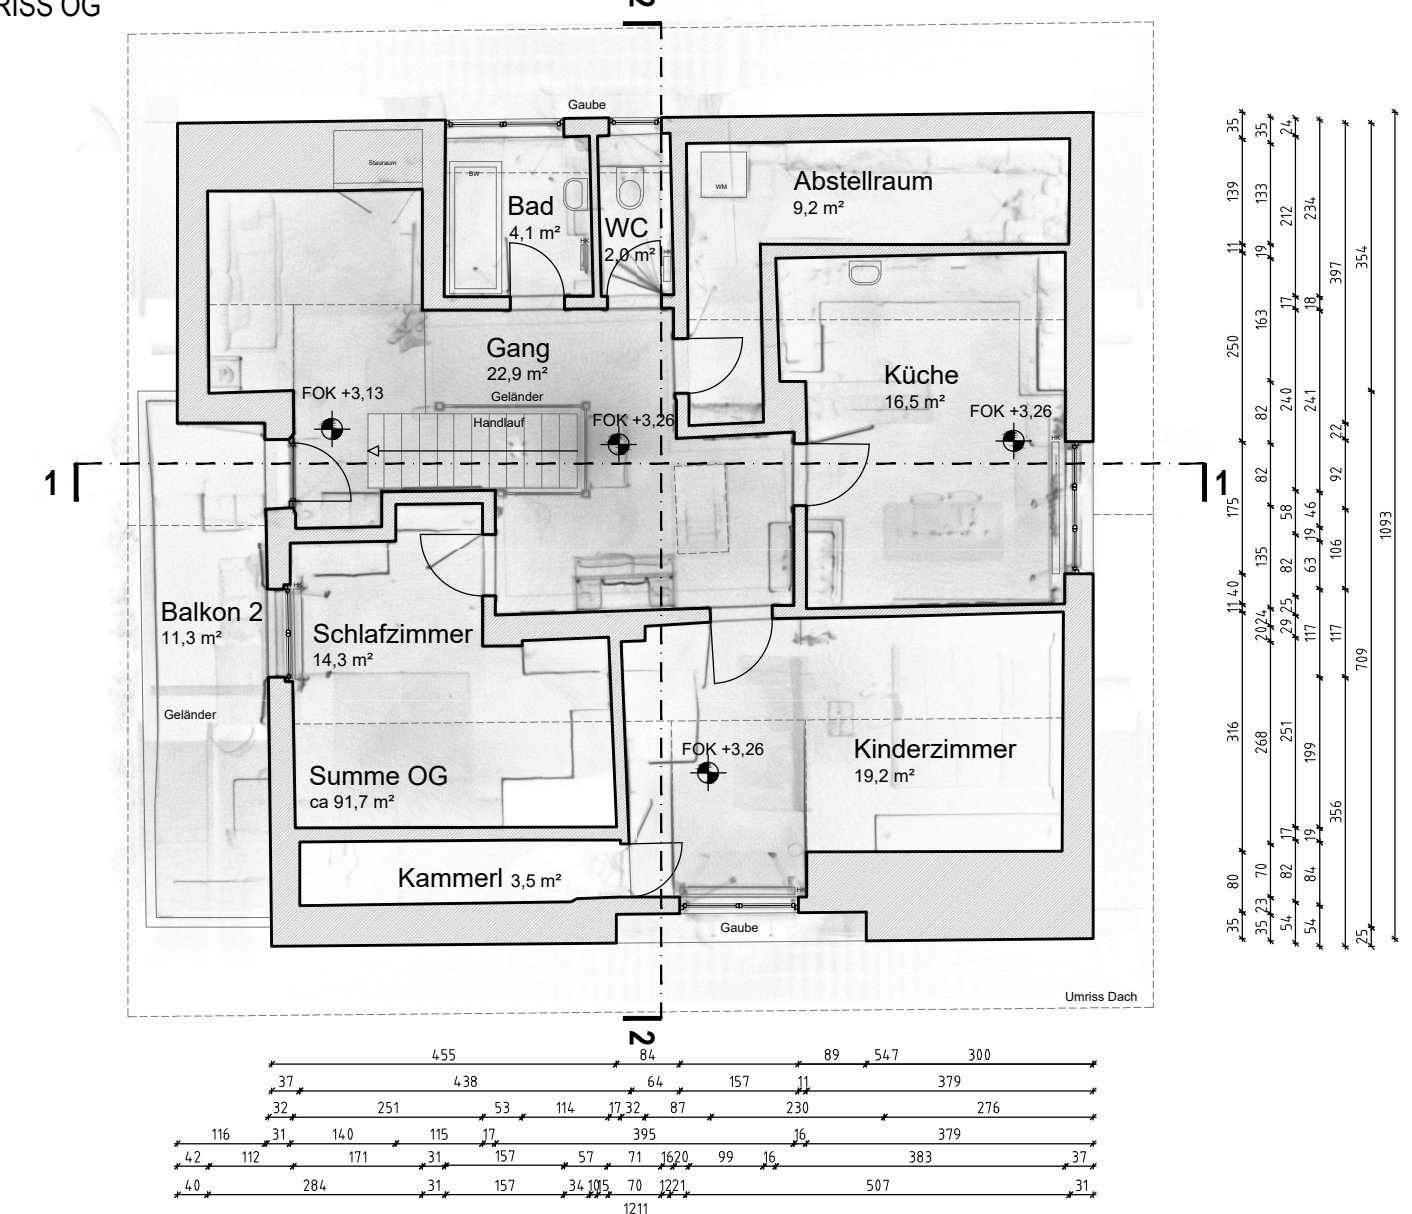

GRUNDRISS DACH

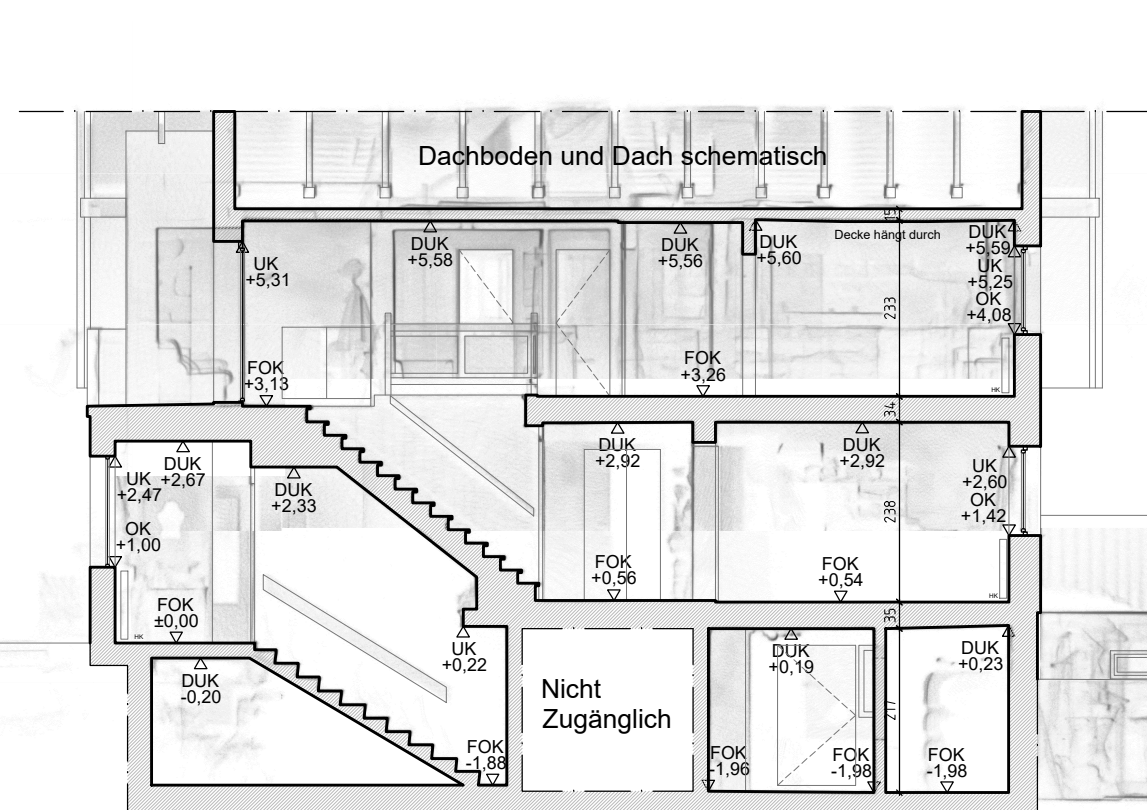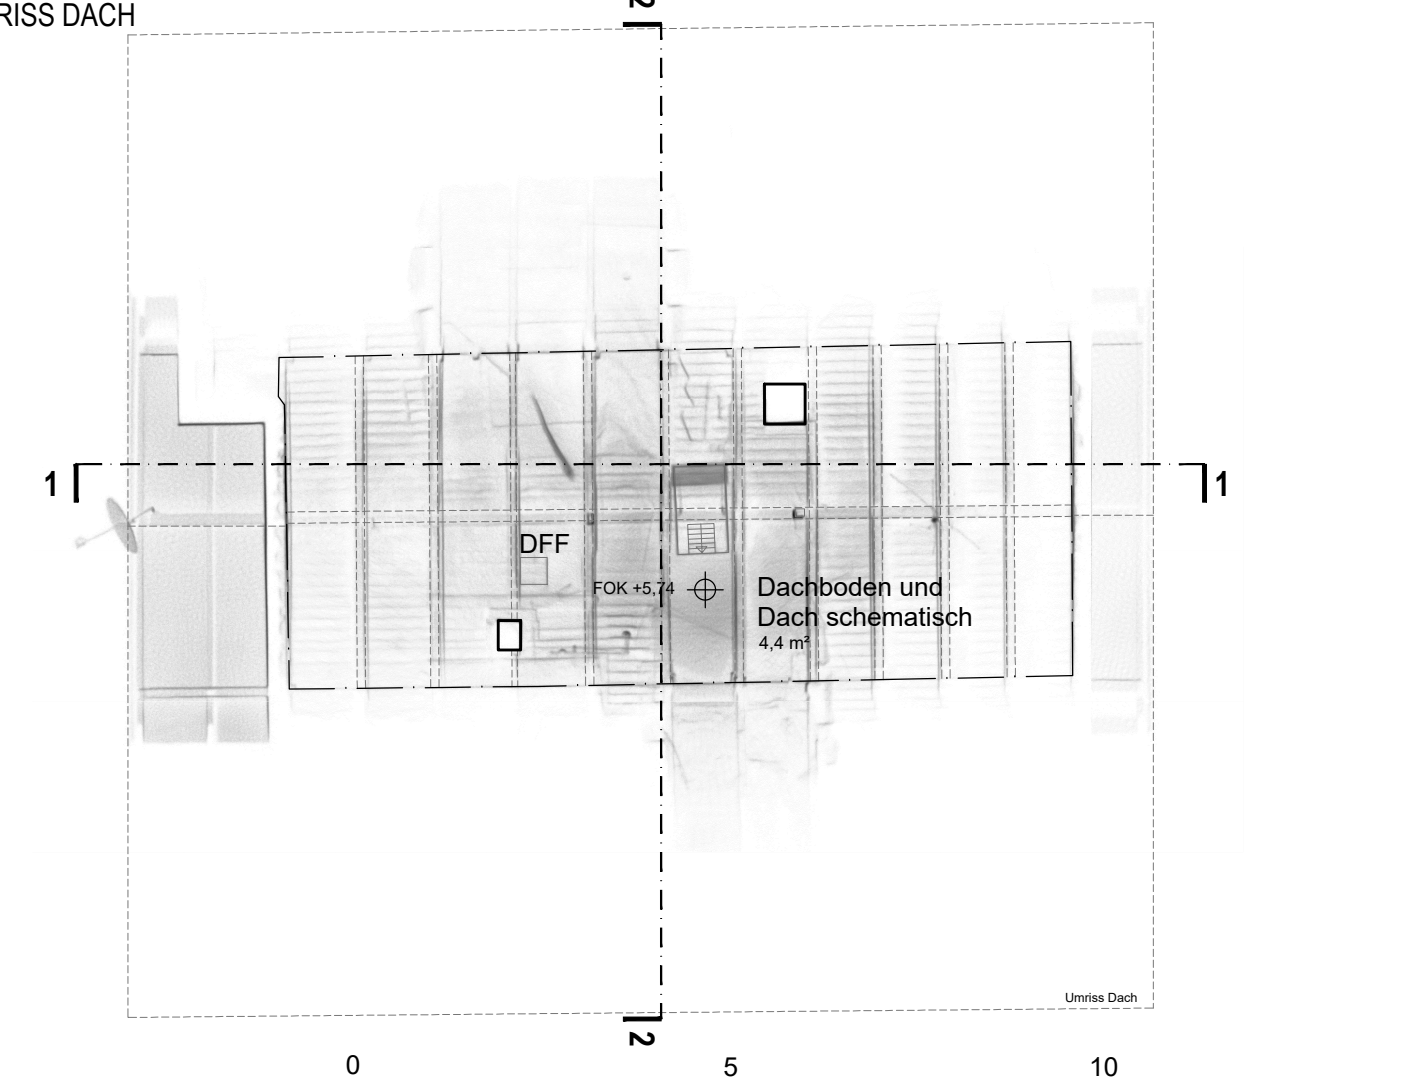

SCHNITT 1-1

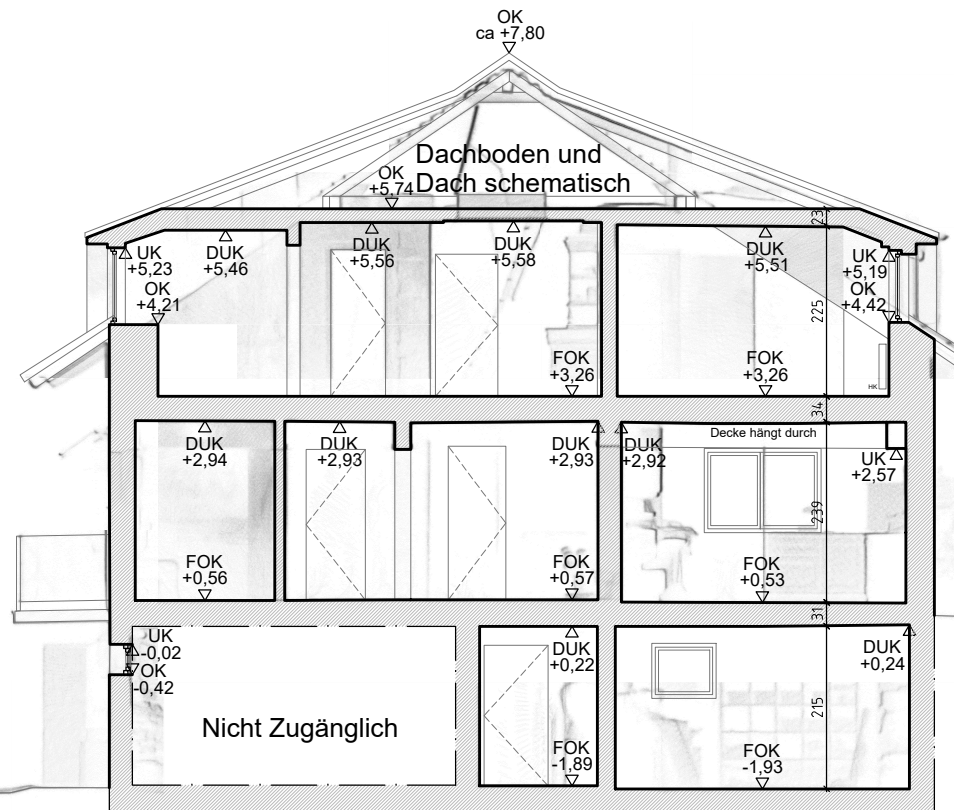

SCHNITT 2-2

BESTANDSPLAN Edelweißweg, 8047 Graz		DURCH: GS
AUFNAHME: 2020-10-22	MITTELS: 3D-LASER-SCANNER	GEZ.: DB
PLANDATUM: 2020-10-30	ZEICHNUNG: BP_Edelweißweg.dwg	MASSSTAB: M 1:100
GRUNDRISS, SCHNITTE		FARBE: SW
FORMAT: A1 (594x841mm)	PLOTTFILE: BP_Edelweißweg.pdf	

Punktwolkenbilder, die der zeichnerischen Darstellung hinterlegt sind, dienen ausschließlich der Übersicht. Abmessungen von Bauteilen variieren in der Realität - dargestellte Bemessungen gelten daher nur an der jeweils gemessenen Stelle. Ausführende Firmen sind verpflichtet, vor Arbeitsbeginn alle Masse- und Bedingungen im Zusammenhang mit ihrer Detailplanung und ihrer Leistung auf der Baustelle selbstverantwortlich zu überprüfen.

