




ERDGESCHOSS

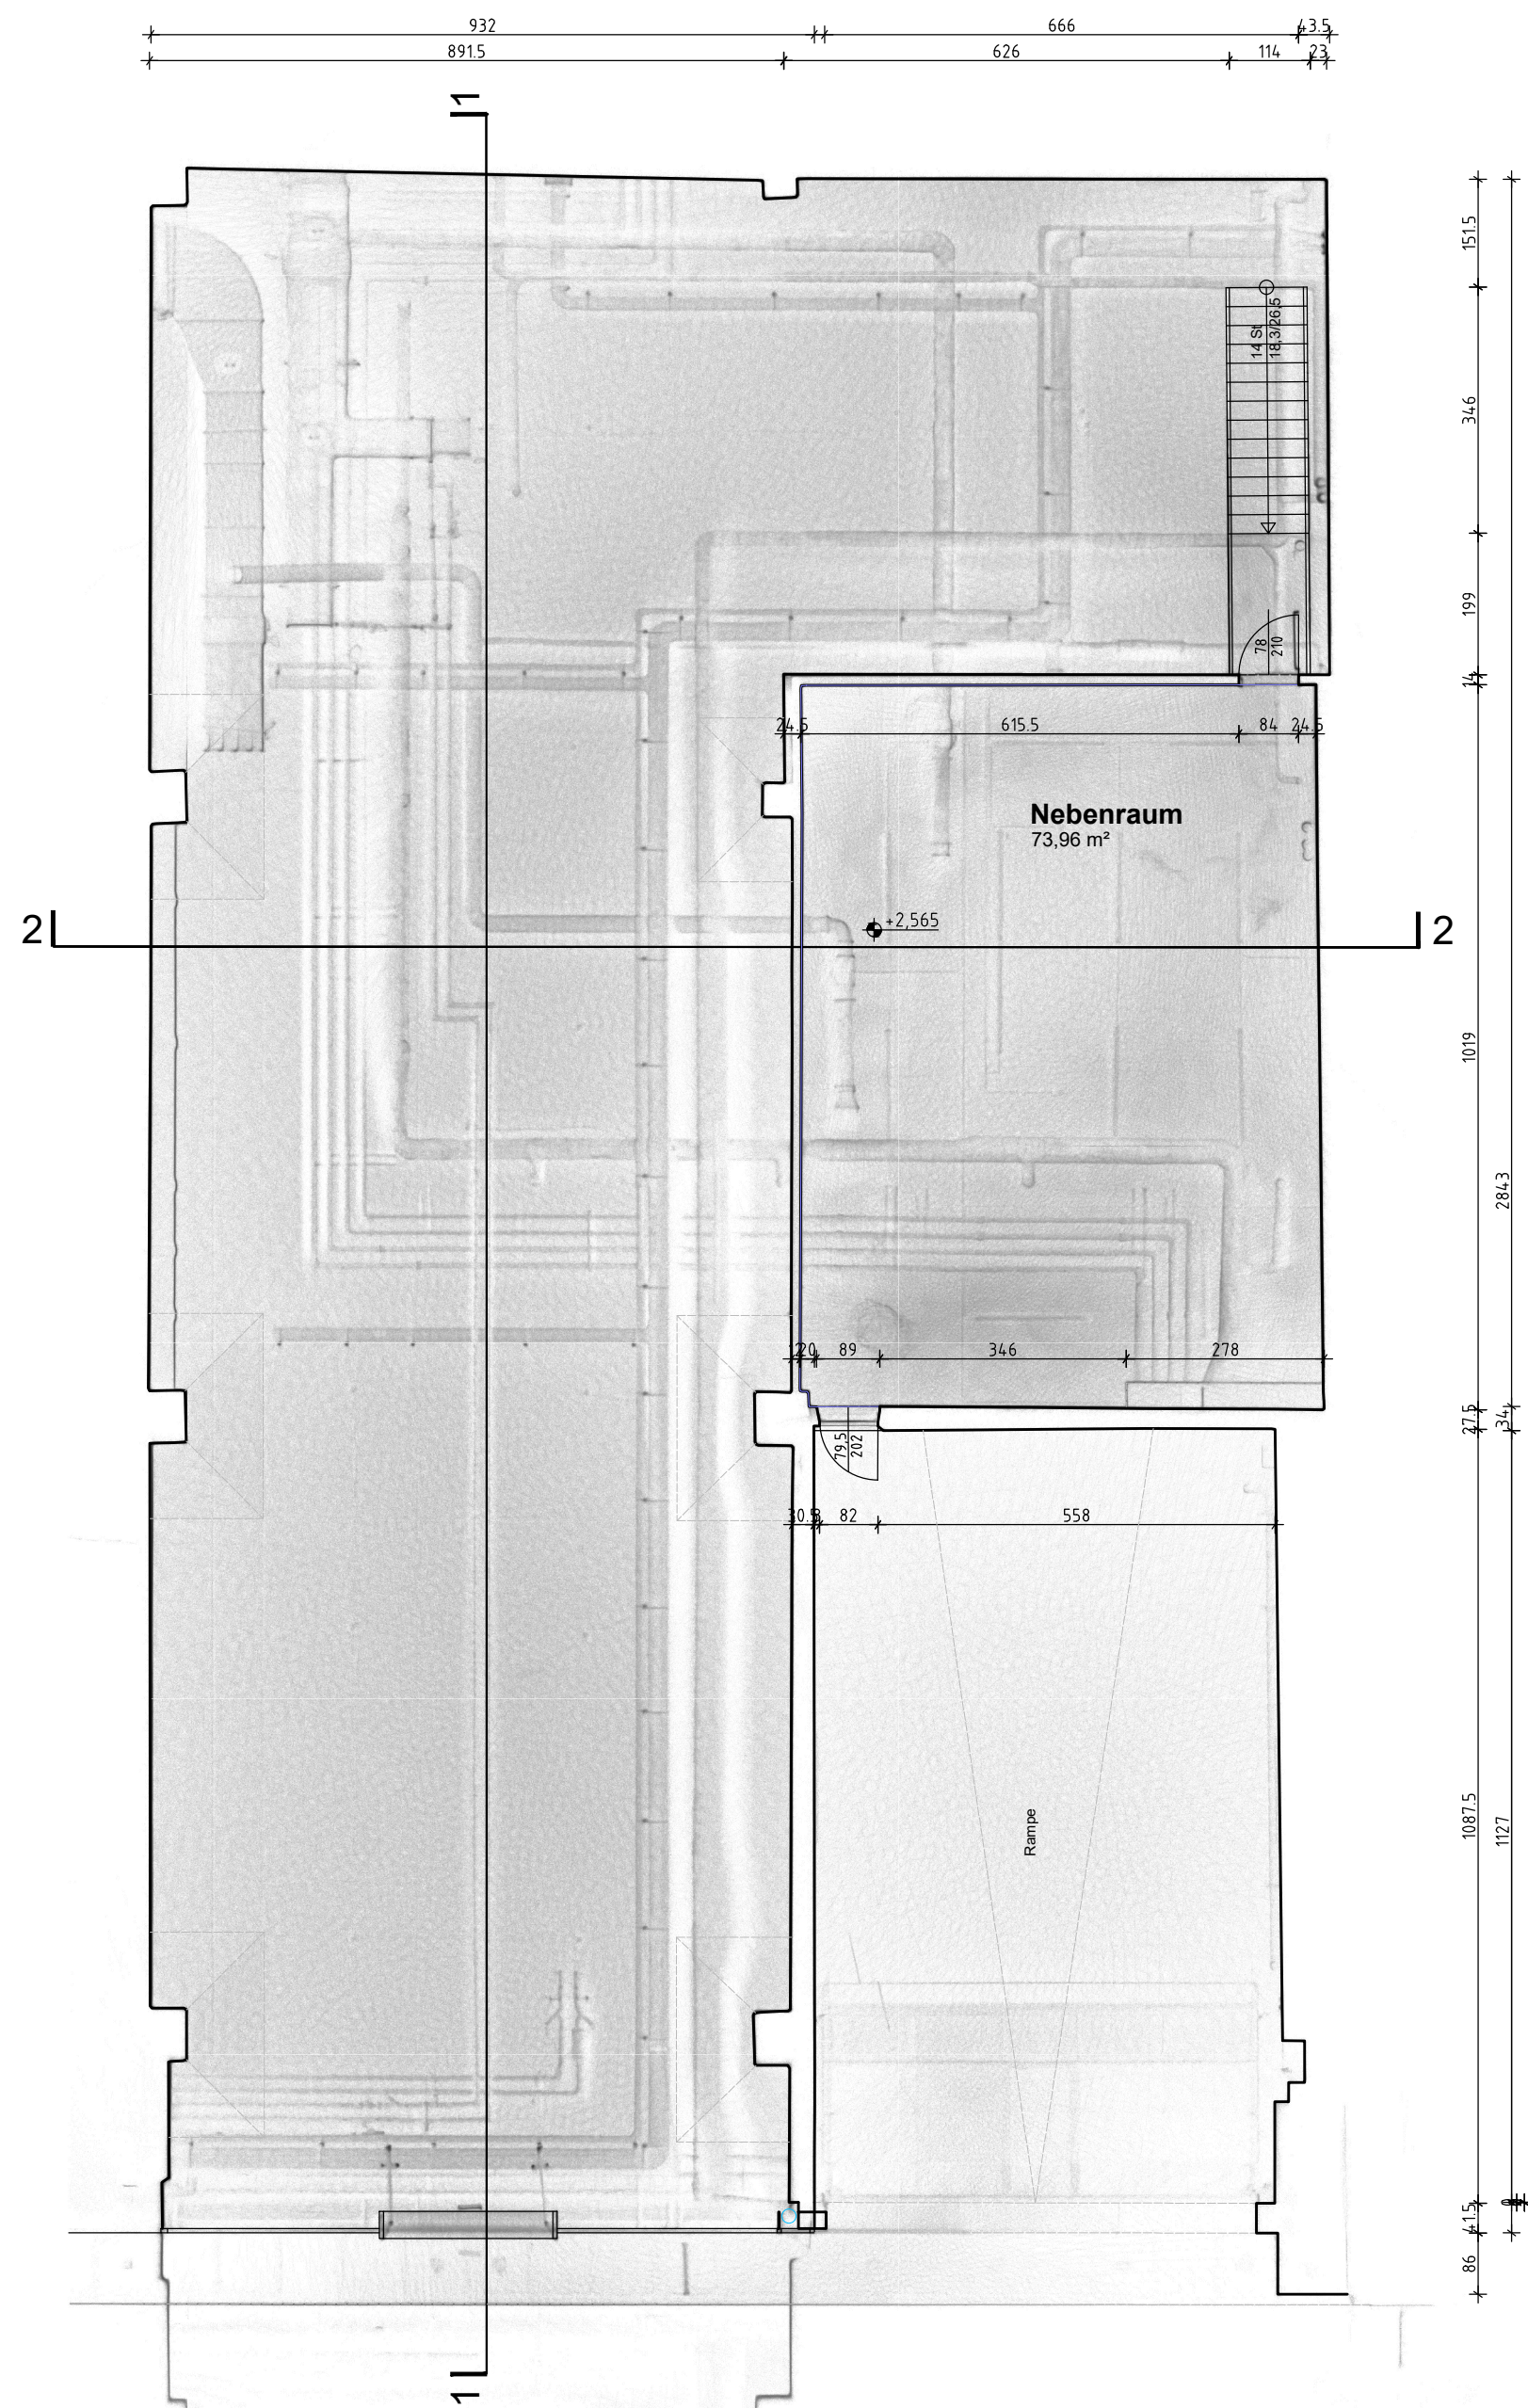


OBERGESCHOSS

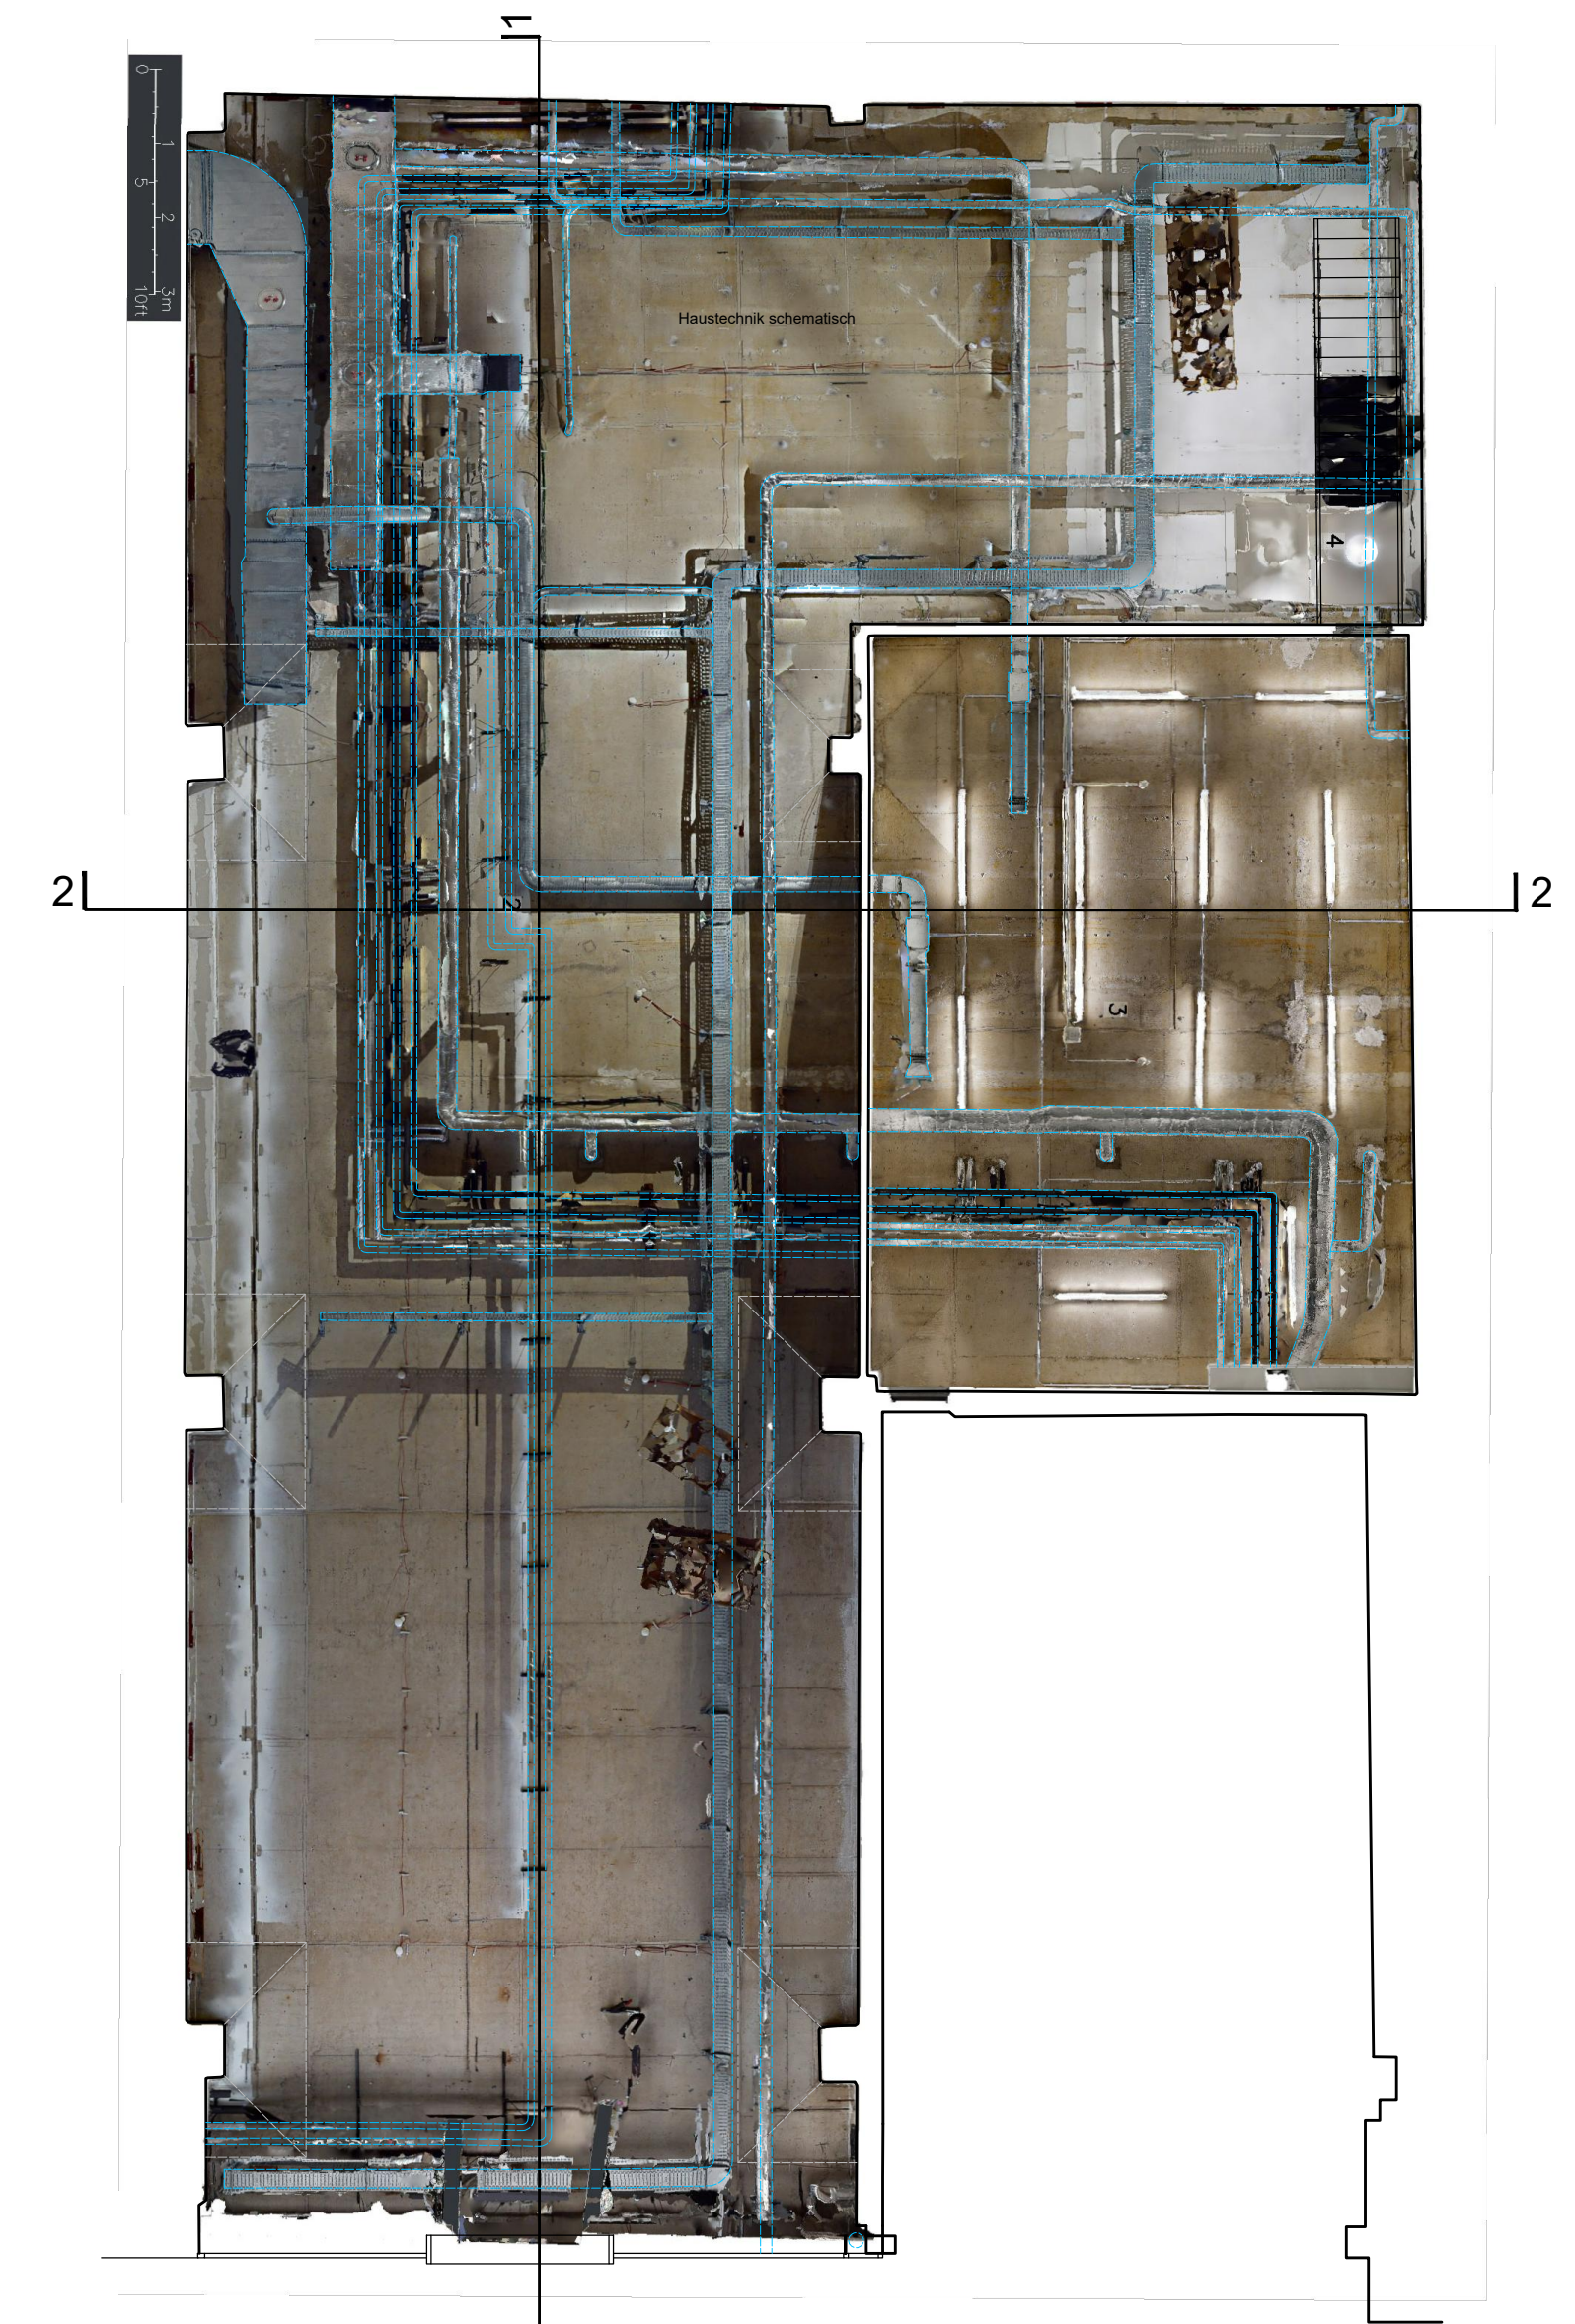


DECKENSPIEGEL
BESTAND

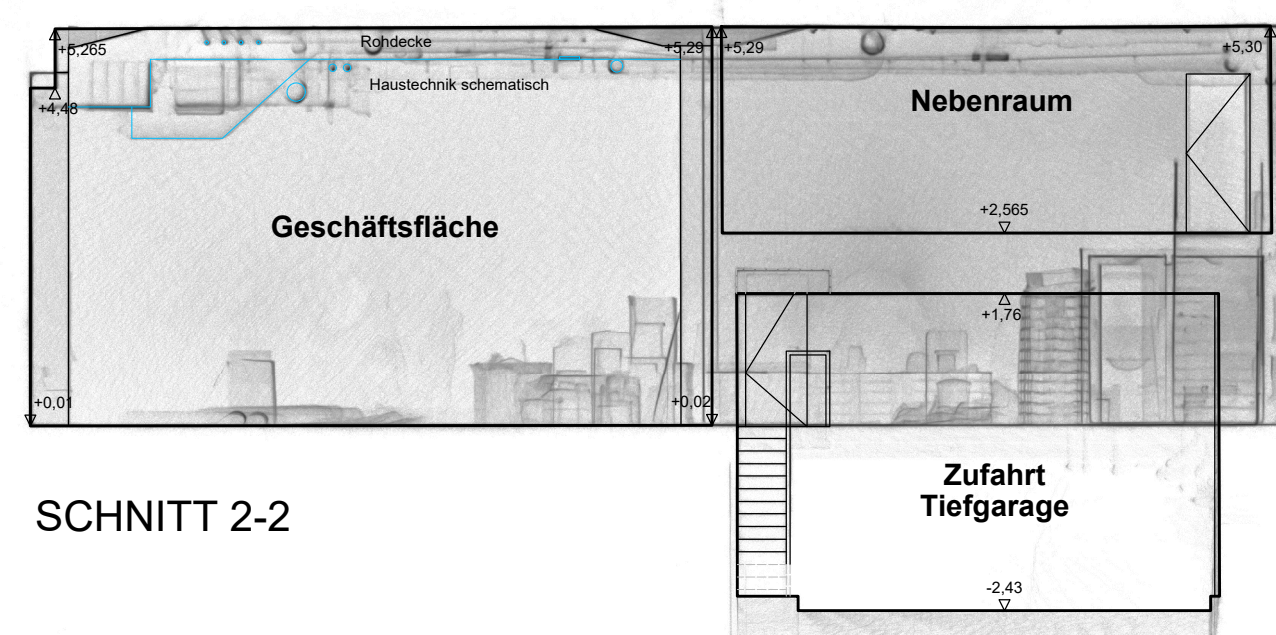


SCHNITT 2-2

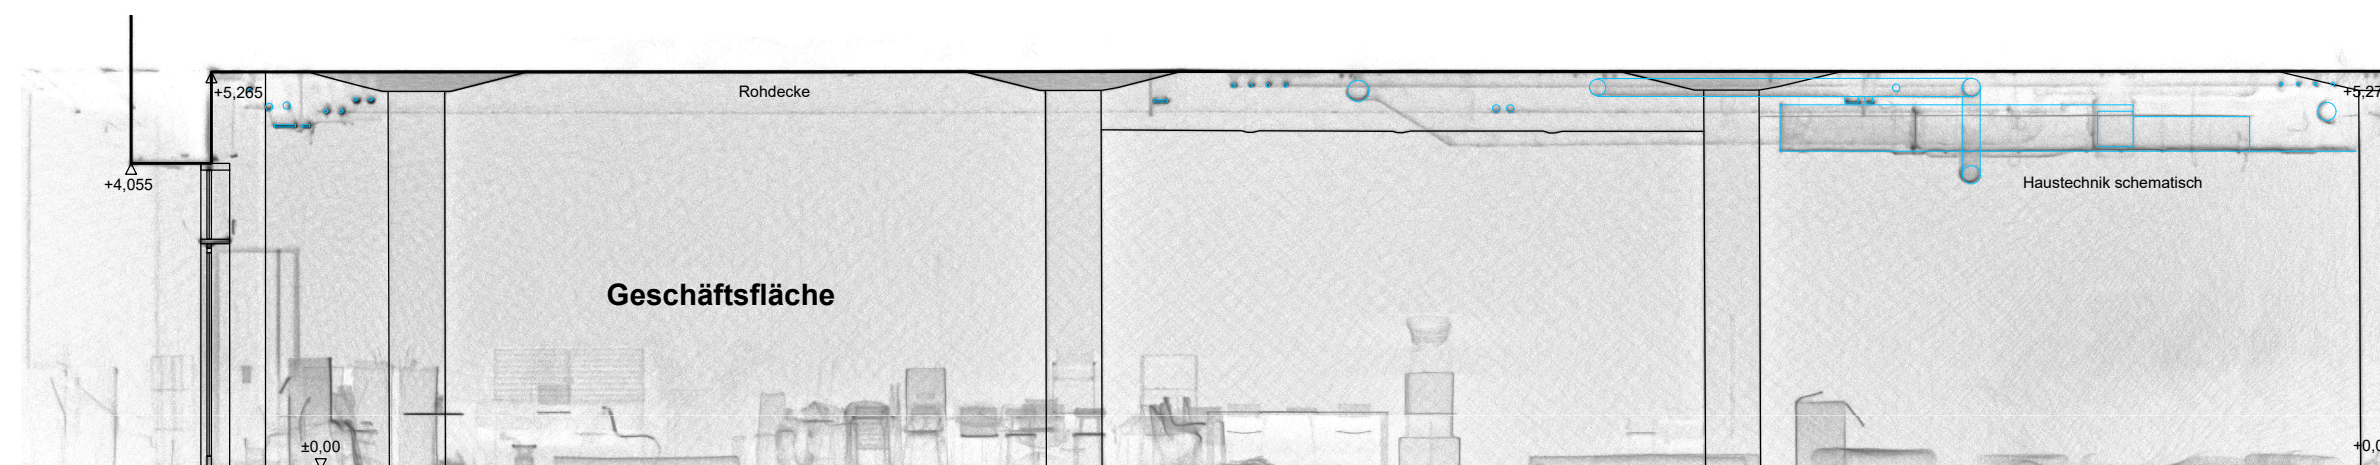

SCHNITT 1-1

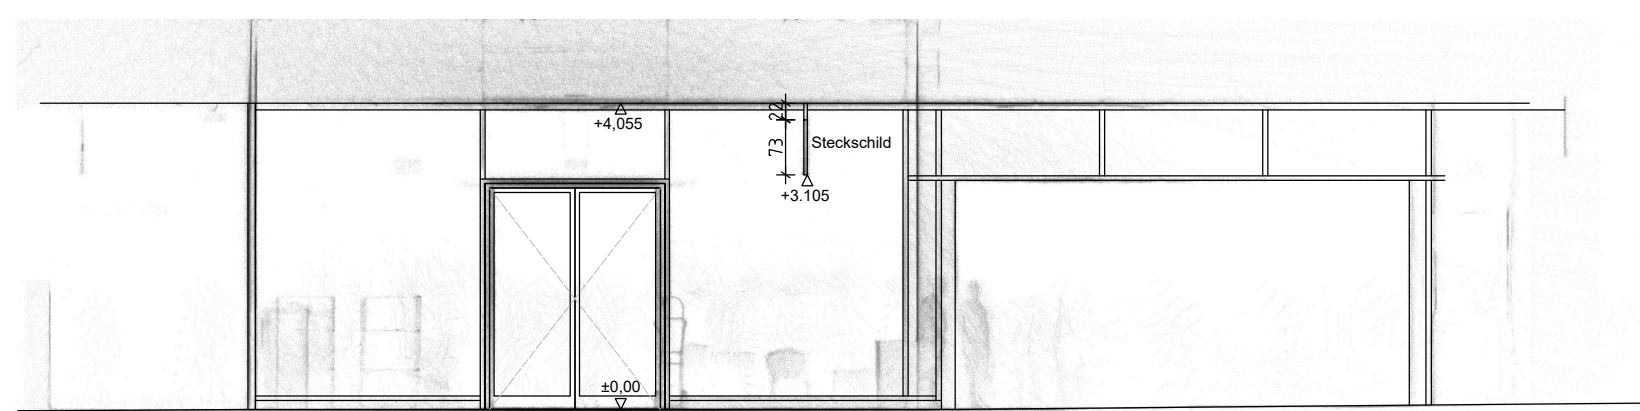

ANSICHT EINGANG

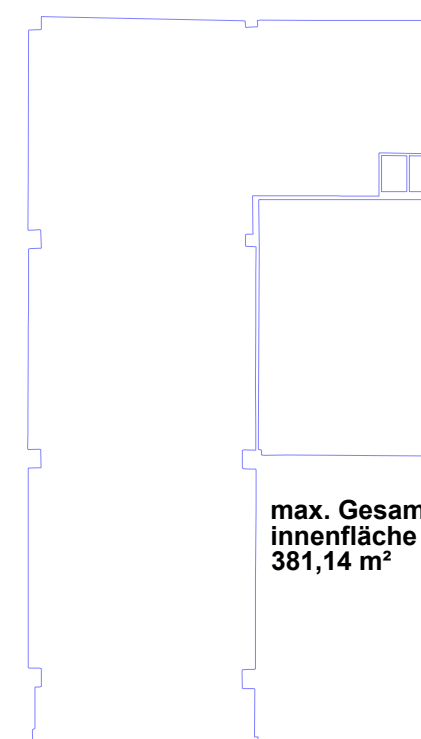

GESAMTNUTZFLÄCHE

BESTANDSPLAN

Store Düsseldorf
Königsallee 21-23
40212 Düsseldorf

GRUNDBUCHNR:	---	KG:	---	EZ:	---	GST:	---
AUFNAHME:	2020-06-30	MITTELS:	3D-LASER-SCANNER	DURCH:	GZ		
HÖHENBEZUG:		LAGEBEZUG:					
PLANDATUM:	2020-07-07	ZEICHNUNG:	BP_DUESSELDORF.dwg	GEZ.:	GZ		
PLANNHALT:	GRUNDRISSSE, SCHNITTE, ANSICHTEN					MASSSTAB:	M 1:100
FORMAT:	740 x 540mm	PLOTFILE:	BP_DUESSELDORF.pdf	FARBEMONO:	FARBE		

! Punktwolkenbilder, die der zeichnerischen Darstellung hinterlegt sind, dienen ausschließlich der Übersicht. Abmessungen von Bauteilen variieren in der Realität - dargestellte Bemessungen gelten daher nur an der jeweils gemessenen Stelle. Ausführende Firmen sind verpflichtet, vor Arbeitsbeginn alle Masse! und Bedingungen im Zusammenhang mit ihrer Detailplanung und ihrer Leistung auf der Baustelle selbstverantwortlich zu überprüfen.

Baumann & Partner ZT GmbH
A-1030 Wien, Reissnerstrasse 61/ 7
phone +43-1-715 3813
fax +43-1-715 3813 - 30
office@baumannundpartner.at
www.baumannundpartner.at

